

SOCIETA' RETE FERROVIARIA ITALIANA

**Estratto provvedimento n. 11/22b/DA del 8 marzo 2023. Decreto di asservimento. Immobili ricadenti nel Comune di Oria (BR).**

#### Dirigente dell'Ufficio Territoriale per le Espropriazioni

- omissis
- omissis
- omissis
- omissis
- VISTA la Legge n. 315, del 29 maggio 1969, recante "Nuove disposizioni in materia di passaggi a livello in consegna a privati" e il D.P.R. n. 1101, del 1 ottobre 1976, recante "Regolamento di esecuzione della Legge n. 315/69";
- VISTA la Delibera n. 93 del 09/12/2020, con la quale il Referente di Progetto ha approvato il progetto definitivo e dichiarato la pubblica utilità – ai sensi e per gli effetti di cui all'art.12 del D.P.R. 327/2001 e s.m.i. – per il *"Progetto per il potenziamento infrastrutturale e messa in sicurezza della linea Taranto - Brindisi, mediante la costituzione di apposite servitù di passaggio - su sedimi di viabilità (private) esistenti e sterrati nonché eventuali collegamenti alla viabilità pubblica esistente, finalizzato alla chiusura de PL Privato al km 37+737, in ambito del Comune di Oria (BR)"*;
- VISTA la Delibera n. 03/22bis/OCC del 20/01/2021, in cui il Dirigente dell'Ufficio Territoriale per le Espropriazioni – Bari, ha determinato l'indennità di asservimento, risultante dall'elenco dei proprietari degli immobili ubicati nel Comune di Oria (BR), necessari per l'esecuzione delle opere di che trattasi e ne ha autorizzato l'occupazione d'urgenza;
- VISTO che la Delibera n. 03/22bis/OCC del 20/01/2021 è stata regolarmente eseguita, in data 18 febbraio 2021, attraverso la redazione dei Verbali di Consistenza ed Immissione nel Possesso;
- CONSIDERATO che per la realizzazione delle opere di cui in oggetto si è reso necessario il coinvolgimento di nuove aree, per le quali si è concluso l'avviso di avvio del procedimento - ai sensi dell'art. 7 e seguenti della Legge 241/90 ed ai sensi del D.P.R 327/2001 e s.m.i.;
- VISTA la Delibera n. 118 del 10/12/2021, con la quale il Referente di Progetto ha approvato il progetto definitivo e dichiarato la pubblica utilità – ai sensi e per gli effetti di cui all'art.12 del D.P.R. 327/2001 e s.m.i. – per il *"Progetto per il potenziamento infrastrutturale e messa in sicurezza della linea Taranto - Brindisi, mediante la costituzione di apposite servitù di passaggio - su sedimi di viabilità (private) esistenti e sterrati nonché eventuali collegamenti alla viabilità pubblica esistente, finalizzato alla chiusura de PL Privato al km 37+737, in ambito del Comune di Oria (BR)"*;
- VISTO il Decreto di Occupazione d'Urgenza n. 01/22bis/OCC del 10/01/2022 emesso da questa Autorità Asservente, ai sensi dell'art. 22-bis del DPR 327/2001 e s.m.i., con la quale è stata disposta l'occupazione d'urgenza preordinata all'asservimento degli immobili siti nel Comune di Oria (BR), ed è stata determinata in via provvisoria l'indennità di asservimento per gli immobili interessati dai sopracitati lavori;
- CONSIDERATO che la Delibera n. 01/22bis/OCC è stata regolarmente eseguita, in data 09 febbraio 2022, attraverso la redazione dei Verbali di Consistenza ed Immissione nel Possesso;
- VISTA la propria Ordinanza di Pagamento Diretto delle Indennità n. 08/22b/PAG, del 13 febbraio 2023, - ai sensi dell'art. 26 del D.P.R. 327/2001 e s.m.i. - con la quale sono stati disposti i pagamenti dell'indennità accettate;
- VISTA la documentazione comprovante l'avvenuto pagamento, a mezzo bonifici bancari, delle indennità

spettanti alle Ditte interessate;

- VISTI i “Verbali di Accordo” sottoscritti dai soggetti autorizzati - ai sensi dell’art. 66 del D.P.R. 753/1980 - all’uso del Passaggio a Livello privato al km 37+737 della linea ferroviaria Taranto – Brindisi;
- TENUTO CONTO che i soggetti autorizzati, appresso indicati, hanno dichiarato di rinunciare irrevocabilmente al diritto di utilizzo del Passaggio a Livello privato al km 37+737 della linea ferroviaria Taranto – Brindisi:
  - MOLA Luigia, nata a omissis il omissis;
  - CARAMIA Vito, nato a omissis il omissis;
  - PAGLIARA Maria Rosa, nata a omissis il omissis;
  - CARAMIA Oronzo, nato a omissis il omissis;
  - DELL’AQUILA Antonio, nato a omissis il omissis;
  - FULLONE Teresa, nata a omissis il omissis;
  - FULLONE Renato, nato a omissis il omissis;
  - INTRAVALIA Maria Concetta, nata a omissis il omissis;
  - FERRETTI Cosimo, nato a omissis il omissis;
  - ISTITUTO DIOCESANO SOSTENTAMENTO CLERO, con sede a omissis;
  - MAGGIOLINO Guglielmo, nato a omissis il omissis;
  - MAGGIOLINO Concetta, nata a omissis il omissis;
  - MAGGIOLINO Orazio, nato a omissis il omissis;
  - RECCHIA Pompea, nata a omissis il omissis;
  - RUSSO Maria, nata a omissis il omissis;
  - ZECCA Anna, nata a omissis il omissis;
  - ZECCA Antonia, nata a omissis il omissis.
- ACCERTATO che sussiste in loco la possibilità di raggiungere i fondi oggetto delle Convenzioni all’attraversamento tramite l’apposita viabilità alternativa realizzata da R.F.I. S.p.A., e che tale viabilità garantisce la continuità di accesso ai fondi, sostituendo l’accessibilità un tempo garantita dal Passaggio a Livello privato al km 37+737 della linea ferroviaria Taranto – Brindisi;
- TENUTO CONTO che si sono verificate pertanto le estinzioni dei diritti di transito attraverso il Passaggio a Livello privato in parola, per il venir meno dei presupposti dell’interclusione, e che si sono verificate le condizioni per la soppressione del Passaggio a Livello privato al km 37+737 della linea ferroviaria Taranto - Brindisi, ai sensi della Legge n. 315/1969;
- ACCERTATO che agli aventi diritto all’attraversamento sono stati riconosciuti gli oneri di manutenzione della viabilità alternativa, nella misura pari alla capitalizzazione al cento per cinque della stimata spesa media annua di manutenzione delle strade, ai sensi del D.P.R. 1101/1976;
- CONSIDERATO che il termine di efficacia della Dichiarazione di Pubblica Utilità non risulta ancora scaduto;
- VISTO il D.P.R. 8 giugno 2001 n. 327, così come modificato e integrato con D.Lgs. 27.12.2002 n. 302;
- VISTO l’Art. 23 del D.P.R. 327/2001 e s.m.i. – Testo unico in materia di espropriazione.

#### DECRETA

La servitù di passaggio pedonale e carrabile della larghezza media variabile dai **m 4,00 a m 5,50**, sui seguenti immobili: Foglio 12, Particella 658, 683, 121, 660, 612, 277, 278, 282, 429, 138, 124, 130, 458, 243, 289, 494, 132, 401, 327, 245, 244, 135 e 134, meglio indicati e riportati, in tinta blu, nell’allegato stralcio grafico-descrittivo, del comune di Oria (BR), che costituisce parte integrante del presente decreto.

Tale servitù di passaggio pedonale e carrabile si aggiunge ad eventuali ulteriori servitù, attive e/o passive, già esistenti a favore e contro gli immobili oggetto del presente decreto.

A far data dall'emissione del presente Decreto, così come stabilito dal citato D.P.R n. 1101, del 1 ottobre 1976, i proprietari degli immobili aventi diritto all'attraversamento prendono in consegna, ai fini della manutenzione, i nuovi tratti di strada sostitutivi e per loro costruiti.

Pertanto agli immobili qui di seguito elencato, oggetto delle Convenzioni all'attraversamento, è associato il rispettivo onere percentuale di manutenzione:

COMUNE	FOGLIO	MAPPALE	% su oneri di manutenzione
Oria (BR)	12	276	4,29%
		277	4,35%
		278	4,55%
		660	2,39%
		124	0,91%
		612	4,75%
		282	3,28%
		631	9,40%
		130	7,81%
		137	18,02%
		134	4,06%
		245	1,61%
		327	1,69%
		401	3,62%
		652	11,95%
		653	0,28%
		458	6,15%
		494	8,97%
		495	0,28%
		289	0,18%
132	1,46%		
			<b>100,0%</b>

omissis

Bari, li 08 marzo 2023

Il Dirigente dell'Ufficio Territoriale per le Espropriazioni  
Ing. Giuseppe Nicola Paolo Macchia

COMUNE DI ORIA Km 37+737										
ELABORATO GRAFICO-DESCRITTIVO										
ALLEGATO AL DECRETO DI ASSERVIMENTO										
n. 11/22b/DA del 08/03/2022										
ORDINE	FONDO SERVENTE					FONDO DOMINANTE				
	DATI CATASTALI				TITOLO	INDENNITA' TOTALE	DATI CATASTALI			
	DITTA	FOGLIO	MAPPALE	Sup. Asservimento Mq			DITTA	COMUNE	FOGLIO	MAPPALE
1	DE NOTARIS MASSIMO, nato a omissis il omissis - Cod. Fisc.: omissis - PROP. 1/2; DE NOTARIS VALERIO, nato a omissis il omissis - Cod. Fisc.: omissis - PROP. 1/2;	12	658	728	Servitù di Passaggio	€ 2.290,17	CARAMIA VITO, nato a omissis il omissis - Cod. Fisc.: omissis - PROP. 1/1;	Oria	12	137
					Servitù di Passaggio		RECCHIA POMPEA, nata a omissis il omissis - Cod. Fisc.: omissis - PROP. 1/2; RUSSO MARIA, nata a omissis il omissis - Cod. Fisc.: omissis - PROP. 1/2;	Oria	12	134
					Servitù di Passaggio		CARAMIA ORONZO, nato a omissis il omissis - Cod. Fisc.: omissis - COMPR. 1/2; PAGLIARA MARIA ROSA, nata a omissis il omissis - Cod. Fisc.: omissis - COMPR. 1/2;	Oria	12	245
					Servitù di Passaggio					327
					Servitù di Passaggio		CARAMIA VITO, nato a omissis il omissis - Cod. Fisc.: omissis - PROP. 1/1;	Oria	12	401
					Servitù di Passaggio					652
					Servitù di Passaggio		FULLONE RENATO, nato ad omissis il omissis - Cod. Fisc.: omissis - PROP. 1/2 FULLONE TERESA, nata ad omissis il omissis - Cod. Fisc.: omissis - PROP. 1/2	Oria	12	132
					Servitù di Passaggio					MAGGIOLINO CONCETTA, nata ad omissis il omissis - Cod. Fisc.: omissis - PROP. 1/3 MAGGIOLINO GUGLIELMO, nato ad omissis il omissis - Cod. Fisc.: omissis - PROP. 1/3 MAGGIOLINO ORAZIO, nato ad omissis il omissis - Cod. Fisc.: omissis - PROP. 1/3

1	DE NOTARIS MASSIMO, nato a omissis il omissis - Cod. Fisc.: omissis - PROP. 1/2; DE NOTARIS VALERIO, nato a omissis il omissis - Cod. Fisc.: omissis - PROP. 1/2;	12	658	728	Servitù di Passaggio	"	ZECCA ANNA, nata a omissis il omissis - Cod. Fisc.: omissis - PROP. 1/2; ZECCA ANTONIA, nata a omissis il omissis - Cod. Fisc.: omissis - PROP. 1/2;	Oria	12	458				
					Servitù di Passaggio					494				
					Servitù di Passaggio					495				
					Servitù di Passaggio		"	ISTITUTO DIOCESANO SOSTENTAMENTO CLERO - con sede in omissis - Cod. Fisc.: omissis - PROP. 1/1	Oria	12	130			
					Servitù di Passaggio						FERRETTI COSIMO, nato a omissis il omissis - Cod. Fisc.: omissis - PROP. 1/2; INTRAVAIA MARIA CONCETTA, nata a omissis il omissis - Cod. Fisc.: omissis - PROP. 1/2	Oria	12	124
					Servitù di Passaggio									660
					Servitù di Passaggio			FERRETTI COSIMO, nato a omissis il omissis - Cod. Fisc.: omissis - PROP. 1/2; INTRAVAIA MARIA CONCETTA, nata a omissis il omissis - Cod. Fisc.: omissis - PROP. 1/2	Oria	12	612			
					Servitù di Passaggio						DELL'AQUILA ANTONIO, nato a omissis il omissis - Cod. Fisc.: omissis - PROP. 1/1;	Oria	12	276
					Servitù di Passaggio									277
					Servitù di Passaggio			MAGGIOLINO ORAZIO, nato ad omissis il omissis - Cod. Fisc.: omissis - PROP. 1/1	Oria	12	282			
					Servitù di Passaggio						MAGGIOLINO GUGLIELMO, nato ad omissis il omissis - Cod. Fisc.: omissis - PROP. 1/1;	Oria	12	631

2	CICIRIELLO ANTONIA , nata a omissis il omissis - Cod. Fisc. .: omissis - PROP. 100/100;	12	683	237	Servitù di Passaggio	€ 1.195,56	CARAMIA VITO , nato a omissis il omissis - Cod. Fisc. .: omissis - PROP. 1/1;	Oria	12	137
					Servitù di Passaggio		RECCHIA POMPEA, nata a omissis il omissis - Cod. Fisc. .: omissis - PROP. 1/2; RUSSO MARIA , nata a omissis il omissis - Cod. Fisc. .: omissis - PROP. 1/2;	Oria	12	134
					Servitù di Passaggio		CARAMIA ORONZO , nato a omissis il omissis - Cod. Fisc. .: omissis - COMPR. 1/2; PAGLIARA MARIA ROSA , nata a omissis il omissis - Cod. Fisc. .: omissis - COMPR. 1/2;	Oria	12	245
					Servitù di Passaggio				327	
					Servitù di Passaggio		CARAMIA VITO , nato a omissis il omissis - Cod. Fisc. .: omissis - PROP. 1/1;	Oria	12	401
					Servitù di Passaggio				652	
					Servitù di Passaggio				653	
					Servitù di Passaggio		FULLONE RENATO, nato ad omissis il omissis - Cod. Fisc.: omissis - PROP. 1/2 FULLONE TERESA, nata ad omissis il omissis - Cod. Fisc.: omissis - PROP. 1/2	Oria	12	132
Servitù di Passaggio	MAGGIOLINO CONCETTA, nata ad omissis il omissis - Cod. Fisc.: omissis - PROP. 1/3 MAGGIOLINO GUGLIELMO, nato ad omissis il omissis - Cod. Fisc.: omissis - PROP. 1/3 MAGGIOLINO ORAZIO, nato ad omissis il omissis - Cod. Fisc.: omissis - PROP. 1/3	Oria	12	289						

2	CICIRIELLO ANTONIA , nata a omissis il omissis - Cod. Fisc. .: omissis - PROP. 100/100;	12	683	237	Servitù di Passaggio	"	ZECCA ANNA , nata a omissis il omissis - Cod. Fisc. .: omissis - PROP. 1/2; ZECCA ANTONIA , nata a omissis il omissis - Cod. Fisc. .: omissis - PROP. 1/2;	Oria	12	458
					Servitù di Passaggio					494
					Servitù di Passaggio					495
					Servitù di Passaggio		ISTITUTO DIOCESANO SOSTENTAMENTO CLERO - con sede in omissis - Cod. Fisc. .: omissis - PROP. 1/1	Oria	12	130
					Servitù di Passaggio					124
					Servitù di Passaggio		INTRAVAIA MARIA CONCETTA , nata a omissis il omissis - Cod. Fisc. .: omissis - PROP. 1/1	Oria	12	660
					Servitù di Passaggio					612
					Servitù di Passaggio		FERRETTI COSIMO , nato a omissis il omissis - Cod. Fisc. .: omissis - PROP. 1/2; INTRAVAIA MARIA CONCETTA , nata a omissis il omissis - Cod. Fisc. .: omissis - PROP. 1/2	Oria	12	276
					Servitù di Passaggio					277
					Servitù di Passaggio					278
					Servitù di Passaggio		DELL'AQUILA ANTONIO , nato a omissis il omissis - Cod. Fisc. .: omissis - PROP. 1/1;	Oria	12	282
					Servitù di Passaggio					631
Servitù di Passaggio	MAGGIOLINO ORAZIO, nato ad omissis il omissis - Cod. Fisc. .: omissis - PROP. 1/1	Oria	12	282						
Servitù di Passaggio	MAGGIOLINO GUGLIELMO, nato ad omissis il omissis - Cod. Fisc. .: omissis - PROP. 1/1;	Oria	12	631						

3	RIBEZZO VINCENZA , nata a omissis il omissis - Cod. Fisc. .: omissis - PROP. 1000/1000;	12	121	217	Servitù di Passaggio	€ 1.682,65	CARAMIA VITO , nato a omissis il omissis - Cod. Fisc. .: omissis - PROP. 1/1;	Oria	12	137
					Servitù di Passaggio		RECCHIA POMPEA, nata a omissis il omissis - Cod. Fisc. .: omissis - PROP. 1/2; RUSSO MARIA , nata a omissis il omissis - Cod. Fisc. .: omissis - PROP. 1/2;	Oria	12	134
					Servitù di Passaggio		CARAMIA ORONZO , nato a omissis il omissis - Cod. Fisc. .: omissis - COMPR. 1/2; PAGLIARA MARIA ROSA , nata a omissis il omissis - Cod. Fisc. .: omissis - COMPR. 1/2;	Oria	12	245
					Servitù di Passaggio					327
					Servitù di Passaggio		CARAMIA VITO , nato a omissis il omissis - Cod. Fisc. .: omissis - PROP. 1/1;	Oria	12	401
					Servitù di Passaggio					652
					Servitù di Passaggio					653
					Servitù di Passaggio		FULLONE RENATO, nato ad omissis il omissis - Cod. Fisc.: omissis - PROP. 1/2 FULLONE TERESA, nata ad omissis il omissis - Cod. Fisc.: omissis - PROP. 1/2	Oria	12	132
					Servitù di Passaggio		MAGGIOLINO CONCETTA, nata ad omissis il omissis - Cod. Fisc.: omissis - PROP. 1/3 MAGGIOLINO GUGLIELMO, nato ad omissis il omissis - Cod. Fisc.: omissis - PROP. 1/3 MAGGIOLINO ORAZIO, nato ad omissis il omissis - Cod. Fisc.: omissis - PROP. 1/3	Oria	12	289

3	RIBEZZO VINCENZA , nata a omissis il omissis - Cod. Fisc. .: omissis - PROP. 1000/1000;	12	121	217	Servitù di Passaggio	"	ZECCA ANNA , nata a omissis il omissis - Cod. Fisc. .: omissis - PROP. 1/2; ZECCA ANTONIA , nata a omissis il omissis - Cod. Fisc. .: omissis - PROP. 1/2;	Oria	12	458
					Servitù di Passaggio				494	
					Servitù di Passaggio				495	
					Servitù di Passaggio		ISTITUTO DIOCESANO SOSTENTAMENTO CLERO - con sede in omissis - Cod. Fisc.: omissis - PROP. 1/1	Oria	12	130
					Servitù di Passaggio		INTRAVAIA MARIA CONCETTA , nata a omissis il omissis - Cod. Fisc. .: omissis - PROP. 1/1	Oria	12	124
					Servitù di Passaggio				660	
					Servitù di Passaggio		FERRETTI COSIMO , nato a omissis il omissis - Cod. Fisc. .: omissis - PROP. 1/2; INTRAVAIA MARIA CONCETTA , nata a omissis il omissis - Cod. Fisc. .: omissis - PROP. 1/2	Oria	12	612
					Servitù di Passaggio				276	
					Servitù di Passaggio		DELL'AQUILA ANTONIO , nato a omissis il omissis - Cod. Fisc. .: omissis - PROP. 1/1;	Oria	12	277
					Servitù di Passaggio				278	
					Servitù di Passaggio		MAGGIOLINO ORAZIO , nato ad omissis il omissis - Cod. Fisc.: omissis - PROP. 1/1	Oria	12	282
					Servitù di Passaggio		MAGGIOLINO GUGLIELMO , nato ad omissis il omissis - Cod. Fisc.: omissis - PROP. 1/1;	Oria	12	631

4	INTRAVAIA MARIA CONCETTA , nata a omissis il omissis - Cod. Fisc. : omissis - PROP. 1/1;	12	660	148	Servitù di Passaggio	€ 738,77	CARAMIA VITO , nato a omissis il omissis - Cod. Fisc. : omissis - PROP. 1/1;	Oria	12	137
					Servitù di Passaggio		RECCHIA POMPEA , nata a omissis il omissis - Cod. Fisc. : omissis - PROP. 1/2; RUSSO MARIA , nata a omissis il omissis - Cod. Fisc. : omissis - PROP. 1/2;	Oria	12	134
					Servitù di Passaggio		CARAMIA ORONZO , nato a omissis il omissis - Cod. Fisc. : omissis - COMPR. 1/2; PAGLIARA MARIA ROSA , nata a omissis il omissis - Cod. Fisc. : omissis - COMPR. 1/2;	Oria	12	245
					Servitù di Passaggio					327
					Servitù di Passaggio		CARAMIA VITO , nato a omissis il omissis - Cod. Fisc. : omissis - PROP. 1/1;	Oria	12	401
					Servitù di Passaggio		FULLONE RENATO , nato ad omissis il omissis - Cod. Fisc. : omissis - PROP. 1/2 FULLONE TERESA , nata ad omissis il omissis - Cod. Fisc. : omissis - PROP. 1/2			Oria
		Servitù di Passaggio	653							
		124	39	Servitù di Passaggio	FULLONE RENATO , nato ad omissis il omissis - Cod. Fisc. : omissis - PROP. 1/2 FULLONE TERESA , nata ad omissis il omissis - Cod. Fisc. : omissis - PROP. 1/2		Oria	12	132	
				Servitù di Passaggio						
				Servitù di Passaggio						
				Servitù di Passaggio						
				Servitù di Passaggio						
Servitù di Passaggio										
			MAGGIOLINO CONCETTA , nata ad omissis il omissis - Cod. Fisc. : omissis - PROP. 1/3 MAGGIOLINO GUGLIELMO , nato ad omissis il omissis - Cod. Fisc. : omissis - PROP. 1/3 MAGGIOLINO ORAZIO , nato ad omissis il omissis - Cod. Fisc. : omissis - PROP. 1/3	Oria	12	289				

4	INTRAVAIA MARIA CONCETTA , nata a omissis il omissis - Cod. Fisc. : omissis - PROP. 1/1;	12	660	148	Servitù di Passaggio	"	ZECCA ANNA , nata a omissis il omissis - Cod. Fisc. : omissis - PROP. 1/2; ZECCA ANTONIA , nata a omissis il omissis - Cod. Fisc. : omissis - PROP. 1/2;	Oria	12	458
					Servitù di Passaggio					494
					Servitù di Passaggio					495
					Servitù di Passaggio		ISTITUTO DIOCESANO SOSTENTAMENTO CLERO - con sede in omissis - Cod. Fisc.: omissis - PROP. 1/1	Oria	12	130
					Servitù di Passaggio		FERRETTI COSIMO , nato a omissis il omissis - Cod. Fisc. : omissis - PROP. 1/2; INTRAVAIA MARIA CONCETTA , nata a omissis il omissis - Cod. Fisc. : omissis - PROP. 1/2	Oria	12	612
					Servitù di Passaggio		DELL'AQUILA ANTONIO , nato a omissis il omissis - Cod. Fisc. : omissis - PROP. 1/1;	Oria	12	276
		Servitù di Passaggio	277							
		Servitù di Passaggio	278							
		124	39	Servitù di Passaggio	MAGGIOLINO ORAZIO , nato ad omissis il omissis - Cod. Fisc.: omissis - PROP. 1/1		Oria	12	282	
				Servitù di Passaggio	MAGGIOLINO GUGLIELMO , nato ad omissis il omissis - Cod. Fisc.: omissis - PROP. 1/1;		Oria	12	631	
				Servitù di Passaggio						

5	<b>FERRETTI COSIMO</b> , nato a omissis il omissis - Cod. Fisc. : omissis - PROP. 1/2; <b>INTRAVAIA MARIA CONCETTA</b> , nata a omissis il omissis - Cod. Fisc. : omissis - PROP. 1/2;	12	612	389	Servitù di Passaggio	€ 1.223,73	<b>CARAMIA VITO</b> , nato a omissis il omissis - Cod. Fisc. : omissis - PROP. 1/1;	Oria	12	137
					Servitù di Passaggio		<b>RECCHIA POMPEA</b> , nata a omissis il omissis - Cod. Fisc. : omissis - PROP. 1/2; <b>RUSSO MARIA</b> , nata a omissis il omissis - Cod. Fisc. : omissis - PROP. 1/2;	Oria	12	134
					Servitù di Passaggio		<b>CARAMIA ORONZO</b> , nato a omissis il omissis - Cod. Fisc. : omissis - COMPR. 1/2; <b>PAGLIARA MARIA ROSA</b> , nata a omissis il omissis - Cod. Fisc. : omissis - COMPR. 1/2;	Oria	12	245
					Servitù di Passaggio					327
					Servitù di Passaggio		<b>CARAMIA VITO</b> , nato a omissis il omissis - Cod. Fisc. : omissis - PROP. 1/1;	Oria	12	401
					Servitù di Passaggio					652
					Servitù di Passaggio					653
					Servitù di Passaggio		<b>FULLONE RENATO</b> , nato ad omissis il omissis - Cod. Fisc. : omissis - PROP. 1/2 <b>FULLONE TERESA</b> , nata ad omissis il omissis - Cod. Fisc. : omissis - PROP. 1/2	Oria	12	132
					Servitù di Passaggio		<b>MAGGIOLINO CONCETTA</b> , nata ad omissis il omissis - Cod. Fisc. : omissis - PROP. 1/3 <b>MAGGIOLINO GUGLIELMO</b> , nato ad omissis il omissis - Cod. Fisc. : omissis - PROP. 1/3 <b>MAGGIOLINO ORAZIO</b> , nato ad omissis il omissis - Cod. Fisc. : omissis - PROP. 1/3	Oria	12	289

5	FERRETTI COSIMO , nato a omissis il omissis - Cod. Fisc. : omissis - PROP. 1/2; INTRAVAIA MARIA CONCETTA , nata a omissis il omissis - Cod. Fisc. : omissis - PROP. 1/2;	12	612	389	Servitù di Passaggio	"	ZECCA ANNA , nata a omissis il omissis - Cod. Fisc. : omissis - PROP. 1/2; ZECCA ANTONIA , nata a omissis il omissis - Cod. Fisc. : omissis - PROP. 1/2;	Oria	12	458
					Servitù di Passaggio					494
					Servitù di Passaggio					495
					Servitù di Passaggio		ISTITUTO DIOCESANO SOSTENTAMENTO CLERO - con sede in omissis - Cod. Fisc.: omissis - PROP. 1/1	Oria	12	130
					Servitù di Passaggio		FERRETTI COSIMO , nato a omissis il omissis - Cod. Fisc. : omissis - PROP. 1/2; INTRAVAIA MARIA CONCETTA , nata a omissis il omissis - Cod. Fisc. : omissis - PROP. 1/2	Oria	12	124
					Servitù di Passaggio					660
					Servitù di Passaggio		DELL'AQUILA ANTONIO , nato a omissis il omissis - Cod. Fisc. : omissis - PROP. 1/1;	Oria	12	276
					Servitù di Passaggio					277
					Servitù di Passaggio					278
					Servitù di Passaggio		MAGGIOLINO ORAZIO , nato ad omissis il omissis - Cod. Fisc.: omissis - PROP. 1/1	Oria	12	282
Servitù di Passaggio	MAGGIOLINO GUGLIELMO , nato ad omissis il omissis - Cod. Fisc.: omissis - PROP. 1/1;	Oria	12	631						

6	DELL'AQUILA ANTONIO, nato a omissis il omissis - Cod. Fisc. : omissis - PROP. 1/1;	12	278	84	Servitù di Passaggio	€ 352,33	DELL'AQUILA ANTONIO, nato a omissis il omissis - Cod. Fisc. : omissis - PROP. 1/1;	Oria	12	276
			277	28	Servitù di Passaggio		MAGGIOLINO ORAZIO, nato ad omissis il omissis - Cod. Fisc.: omissis - PROP. 1/1	Oria	12	282
					Servitù di Passaggio		MAGGIOLINO GUGLIELMO, nato ad omissis il omissis - Cod. Fisc.: omissis - PROP. 1/1;	Oria	12	631
7	MAGGIOLINO ORAZIO, nato a omissis il omissis - Cod. Fisc. : omissis - PROP. 1/1	12	138	38	Servitù di Passaggio	€ 1.157,66	MAGGIOLINO GUGLIELMO, nato ad omissis il omissis - Cod. Fisc.: omissis - PROP. 1/1;	Oria	12	631
			282	163	Servitù di Passaggio					
			429	167	Servitù di Passaggio					

8	ISTITUTO DIOCESANO SOSTENTAMENTO CLERO - con sede in omissis - Cod. Fisc.: omissis - PROP. 1/1	12	130	465	€ 1.462,81	Servitù di Passaggio	CARAMIA VITO , nato a omissis il omissis - Cod. Fisc. : omissis - PROP. 1/1;	Oria	12	137
						Servitù di Passaggio	RECCHIA POMPEA, nata a omissis il omissis - Cod. Fisc. : omissis - PROP. 1/2; RUSSO MARIA , nata a omissis il omissis - Cod. Fisc. : omissis - PROP. 1/2;	Oria	12	134
						Servitù di Passaggio	CARAMIA ORONZO , nato a omissis il omissis - Cod. Fisc. : omissis - COMPR. 1/2; PAGLIARA MARIA ROSA , nata a omissis il omissis - Cod. Fisc. : omissis - COMPR. 1/2;	Oria	12	245
						Servitù di Passaggio				327
						Servitù di Passaggio	CARAMIA VITO , nato a omissis il omissis - Cod. Fisc. : omissis - PROP. 1/1;	Oria	12	401
						Servitù di Passaggio				652
						Servitù di Passaggio				653
						Servitù di Passaggio	FULLONE RENATO, nato ad omissis il omissis - Cod. Fisc.: omissis - PROP. 1/2 FULLONE TERESA, nata ad omissis il omissis - Cod. Fisc.: omissis - PROP. 1/2	Oria	12	132
						Servitù di Passaggio	MAGGIOLINO CONCETTA, nata ad omissis il omissis - Cod. Fisc.: omissis - PROP. 1/3 MAGGIOLINO GUGLIELMO, nato ad omissis il omissis - Cod. Fisc.: omissis - PROP. 1/3 MAGGIOLINO ORAZIO, nato ad omissis il omissis - Cod. Fisc.: omissis - PROP. 1/3	Oria	12	289
						Servitù di Passaggio	ZECCA ANNA , nata a omissis il omissis - Cod. Fisc. : omissis - PROP. 1/2; ZECCA ANTONIA , nata a omissis il omissis - Cod. Fisc. : omissis - PROP. 1/2;	Oria	12	458
						Servitù di Passaggio				494
						Servitù di Passaggio				495

9	ZECCA ANNA , nata a omissis il omissis - Cod. Fisc. : omissis - PROP. 1/2; ZECCA ANTONIA , nata a omissis il omissis - Cod. Fisc. : omissis - PROP. 1/2;	12	494	22	Servitù di Passaggio	€ 975,21	CARAMIA VITO , nato a omissis il omissis - Cod. Fisc. : omissis - PROP. 1/1;	Oria	12	137
					Servitù di Passaggio		RECCHIA POMPEA , nata a omissis il omissis - Cod. Fisc. : omissis - PROP. 1/2; RUSSO MARIA , nata a omissis il omissis - Cod. Fisc. : omissis - PROP. 1/2;	Oria	12	134
					Servitù di Passaggio		CARAMIA ORONZO , nato a omissis il omissis - Cod. Fisc. : omissis - COMPR. 1/2; PAGLIARA MARIA ROSA , nata a omissis il omissis - Cod. Fisc. : omissis - COMPR. 1/2;	Oria	12	245
					Servitù di Passaggio					327
					Servitù di Passaggio		CARAMIA VITO , nato a omissis il omissis - Cod. Fisc. : omissis - PROP. 1/1;	Oria	12	401
					Servitù di Passaggio					652
		Servitù di Passaggio	653							
		458	288	Servitù di Passaggio	FULLONE RENATO, nato ad omissis il omissis - Cod. Fisc.: omissis - PROP. 1/2 FULLONE TERESA, nata ad omissis il omissis - Cod. Fisc.: omissis - PROP. 1/2		Oria	12	132	
				Servitù di Passaggio	MAGGIOLINO CONCETTA, nata ad omissis il omissis - Cod. Fisc.: omissis - PROP. 1/3 MAGGIOLINO GUGLIELMO, nato ad omissis il omissis - Cod. Fisc.: omissis - PROP. 1/3 MAGGIOLINO ORAZIO, nato ad omissis il omissis - Cod. Fisc.: omissis - PROP. 1/3		Oria	12	289	
				Servitù di Passaggio	ZECCA ANNA , nata a omissis il omissis - Cod. Fisc. : omissis - PROP. 1/2; ZECCA ANTONIA , nata a omissis il omissis - Cod. Fisc. : omissis - PROP. 1/2;		Oria	12	495	

10	SOLITO GIUSEPPE, nato a omissis il omissis - Cod. Fisc.: omissis - PROP. 1/1	12	243	223	€ 701,52	Servitù di Passaggio	CARAMIA VITO , nato a omissis il omissis - Cod. Fisc. : omissis - PROP. 1/1;	Oria	12	137
						Servitù di Passaggio	RECCHIA POMPEA, nata a omissis il omissis - Cod. Fisc. : omissis - PROP. 1/2; RUSSO MARIA , nata a omissis il omissis - Cod. Fisc. : omissis - PROP. 1/2;	Oria	12	134
						Servitù di Passaggio	CARAMIA ORONZO , nato a omissis il omissis - Cod. Fisc. : omissis - COMPR. 1/2; PAGLIARA MARIA ROSA , nata a omissis il omissis - Cod. Fisc. : omissis - COMPR. 1/2;	Oria	12	245
						Servitù di Passaggio				327
						Servitù di Passaggio	CARAMIA VITO , nato a omissis il omissis - Cod. Fisc. : omissis - PROP. 1/1;	Oria	12	401
						Servitù di Passaggio				652
						Servitù di Passaggio				653
						Servitù di Passaggio	FULLONE RENATO, nato ad omissis il omissis - Cod. Fisc.: omissis - PROP. 1/2 FULLONE TERESA, nata ad omissis il omissis - Cod. Fisc.: omissis - PROP. 1/2	Oria	12	132
						Servitù di Passaggio	ZECCA ANNA , nata a omissis il omissis - Cod. Fisc. : omissis - PROP. 1/2; ZECCA ANTONIA , nata a omissis il omissis - Cod. Fisc. : omissis - PROP. 1/2;	Oria	12	458
						Servitù di Passaggio				494
						Servitù di Passaggio				495
						Servitù di Passaggio	MAGGIOLINO CONCETTA, nata ad omissis il omissis - Cod. Fisc.: omissis - PROP. 1/3 MAGGIOLINO GUGLIELMO, nato ad omissis il omissis - Cod. Fisc.: omissis - PROP. 1/3 MAGGIOLINO ORAZIO, nato ad omissis il omissis - Cod. Fisc.: omissis - PROP. 1/3	Oria	12	289

11	<b>MAGGIOLINO CONCETTA</b> , nata ad omissis il omissis - Cod. Fisc.: omissis - PROP. 1/3 <b>MAGGIOLINO GUGLIELMO</b> , nato ad omissis il omissis - Cod. Fisc.: omissis - PROP. 1/3 <b>MAGGIOLINO ORAZIO</b> , nato ad omissis il omissis - Cod. Fisc.: omissis - PROP. 1/3	12	289	83	Servitù di Passaggio	€ 261,10	CARAMIA VITO , nato a omissis il omissis - Cod. Fisc. : omissis - PROP. 1/1;	Oria	12	137
					Servitù di Passaggio		RECCHIA POMPEA , nata a omissis il omissis - Cod. Fisc. : omissis - PROP. 1/2; RUSSO MARIA , nata a omissis il omissis - Cod. Fisc. : omissis - PROP. 1/2;	Oria	12	134
					Servitù di Passaggio		CARAMIA ORONZO , nato a omissis il omissis - Cod. Fisc. : omissis - COMPR. 1/2; PAGLIARA MARIA ROSA , nata a omissis il omissis - Cod. Fisc. : omissis - COMPR. 1/2;	Oria	12	245
					Servitù di Passaggio					327
					Servitù di Passaggio		CARAMIA VITO , nato a omissis il omissis - Cod. Fisc. : omissis - PROP. 1/1;	Oria	12	401
					Servitù di Passaggio					652
					Servitù di Passaggio					653
					Servitù di Passaggio		FULLONE RENATO, nato ad omissis il omissis - Cod. Fisc.: omissis - PROP. 1/2 FULLONE TERESA, nata ad omissis il omissis - Cod. Fisc.: omissis - PROP. 1/2	Oria	12	132
					Servitù di Passaggio		ZECCA ANNA , nata a omissis il omissis - Cod. Fisc. : omissis - PROP. 1/2; ZECCA ANTONIA , nata a omissis il omissis - Cod. Fisc. : omissis - PROP. 1/2;	Oria	12	458
					Servitù di Passaggio					494
Servitù di Passaggio	495									

12	FULLONE RENATO, nato ad omissis il omissis - Cod. Fisc.: omissis - PROP. 1/2 FULLONE TERESA, nata ad omissis il omissis - Cod. Fisc.: omissis - PROP. 1/2	12	132	92	Servitù di Passaggio	€ 289,42	CARAMIA VITO, nato a omissis il omissis - Cod. Fisc.: omissis - PROP. 1/1;	Oria	12	137
					Servitù di Passaggio		RECCHIA POMPEA, nata a omissis il omissis - Cod. Fisc.: omissis - PROP. 1/2; RUSSO MARIA, nata a omissis il omissis - Cod. Fisc.: omissis - PROP. 1/2;	Oria	12	134
					Servitù di Passaggio		CARAMIA ORONZO, nato a omissis il omissis - Cod. Fisc.: omissis - COMPR. 1/2; PAGLIARA MARIA ROSA, nata a omissis il omissis - Cod. Fisc.: omissis - COMPR. 1/2;	Oria	12	245
					Servitù di Passaggio				327	
					Servitù di Passaggio		CARAMIA VITO, nato a omissis il omissis - Cod. Fisc.: omissis - PROP. 1/1;	Oria	12	401
					Servitù di Passaggio					652
					Servitù di Passaggio					653
					Servitù di Passaggio		ZECCA ANNA, nata a omissis il omissis - Cod. Fisc.: omissis - PROP. 1/2; ZECCA ANTONIA, nata a omissis il omissis - Cod. Fisc.: omissis - PROP. 1/2;	Oria	12	494
					Servitù di Passaggio					495

13	CARAMIA VITO , nato a omissis il omissis - Cod. Fisc. : omissis - PROP. 1/1;	12	401	6	Servitù di Passaggio	€ 18,88	CARAMIA VITO , nato a omissis il omissis - Cod. Fisc. : omissis - PROP. 1/1;	Oria	12	137
					Servitù di Passaggio		RECCHIA POMPEA, nata a omissis il omissis - Cod. Fisc. : omissis - PROP. 1/2; RUSSO MARIA , nata a omissis il omissis - Cod. Fisc. : omissis - PROP. 1/2;	Oria	12	134
					Servitù di Passaggio		CARAMIA ORONZO , nato a omissis il omissis - Cod. Fisc. : omissis - COMPR. 1/2; PAGLIARA MARIA ROSA , nata a omissis il omissis - Cod. Fisc. : omissis - COMPR. 1/2;	Oria	12	245
					Servitù di Passaggio					327
					Servitù di Passaggio		CARAMIA VITO , nato a omissis il omissis - Cod. Fisc. : omissis - PROP. 1/1;	Oria	12	652
					Servitù di Passaggio					653
					Servitù di Passaggio		ZECCA ANNA , nata a omissis il omissis - Cod. Fisc. : omissis - PROP. 1/2; ZECCA ANTONIA , nata a omissis il omissis - Cod. Fisc. : omissis - PROP. 1/2;	Oria	12	494
					Servitù di Passaggio					495

14	<b>CARAMIA ORONZO</b> , nato a omissis il omissis - Cod. Fisc. : omissis - COMPR. 1/2; <b>PAGLIARA MARIA ROSA</b> , nata a omissis il omissis - Cod. Fisc. : omissis - COMPR. 1/2;	12	327	59	Servitù di Passaggio	€ 185,60	<b>CARAMIA VITO</b> , nato a omissis il omissis - Cod. Fisc. : omissis - PROP. 1/1;	Oria	12	137
					Servitù di Passaggio		<b>RECCHIA POMPEA</b> , nata a omissis il omissis - Cod. Fisc. : omissis - PROP. 1/2; <b>RUSSO MARIA</b> , nata a omissis il omissis - Cod. Fisc. : omissis - PROP. 1/2;	Oria	12	134
					Servitù di Passaggio		<b>CARAMIA ORONZO</b> , nato a omissis il omissis - Cod. Fisc. : omissis - COMPR. 1/2; <b>PAGLIARA MARIA ROSA</b> , nata a omissis il omissis - Cod. Fisc. : omissis - COMPR. 1/2;	Oria	12	245
					Servitù di Passaggio		<b>ZECCA ANNA</b> , nata a omissis il omissis - Cod. Fisc. : omissis - PROP. 1/2; <b>ZECCA ANTONIA</b> , nata a omissis il omissis - Cod. Fisc. : omissis - PROP. 1/2;	Oria	12	494
					Servitù di Passaggio					495

15	CARAMIA ORONZO , nato a omissis il omissis - Cod. Fisc. .: omissis - PROP. 1/1;	12	135	153	Servitù di Passaggio	€ 3.223,69	CARAMIA VITO , nato a omissis il omissis - Cod. Fisc. .: omissis - PROP. 1/1;	Oria	12	137	
					Servitù di Passaggio		RECCHIA POMPEA , nata a omissis il omissis - Cod. Fisc. .: omissis - PROP. 1/2; RUSSO MARIA , nata a omissis il omissis - Cod. Fisc. .: omissis - PROP. 1/2;	Oria	12	134	
			244	73	Servitù di Passaggio						494
			245	149	Servitù di Passaggio		ZECCA ANNA , nata a omissis il omissis - Cod. Fisc. .: omissis - PROP. 1/2; ZECCA ANTONIA , nata a omissis il omissis - Cod. Fisc. .: omissis - PROP. 1/2;	Oria	12	495	

16	<b>RECCHIA POMPEA</b> , nata a omissis il omissis - Cod. Fisc. : omissis - PROP. 1/2; <b>RUSSO MARIA</b> , nata a omissis il omissis - Cod. Fisc. : omissis - PROP. 1/2;	12	134	96	Servitù di Passaggio	€ 302,00	<b>CARAMIA VITO</b> , nato a omissis il omissis - Cod. Fisc. : omissis - PROP. 1/1;	Oria	12	137
					Servitù di Passaggio		<b>CARAMIA ORONZO</b> , nato a omissis il omissis - Cod. Fisc. : omissis - COMPR. 1/2; <b>PAGLIARA MARIA ROSA</b> , nata a omissis il omissis - Cod. Fisc. : omissis - COMPR. 1/2;	Oria	12	245

COMMITTENTE:  
  
 RETE FERROVIARIA ITALIANA S.p.A.  
 DIREZIONE TERRITORIALE PRODUZIONE DI BARI

PROGETTAZIONE: ING. MARCO DELLINO - Via de Rossi n. 15 - 70122 Bari

SOGGETTO TECNICO: RFI - DIREZIONE TERRITORIALE PRODUZIONE DI BARI  
 UNITA' TERRITORIALE BARI

AS BUILT

REALIZZAZIONE DI OPERE CONNESSE ALLA SOPPRESSIONE DI UN PASSAGGIO  
 A LIVELLO PRIVATO AL KM 37+373 DELLA LINEA FERROVIARIA  
 BRINDISI-TARANTO

Piano Particolare SCALA 1:5000


PROGETTO/ANNO	SOTTOPR.	LIVELLO	NOME DOC.	PROGR. OP.	FASE FINZ.	NUMERAZ.
1056S1	S01	PE	TSRT	03	00	E005

Reviz.	Descrizione	Redatto	Data	Verificato	Data	Approvato	Data	Autorizzato	Data
A	Prima emissione	Progetto	06/06/2022	Supervisore	06/06/2022	Supervisore	06/06/2022	Relatore di Progetto	06/06/2022

POSIZIONE ARCHIVIO

LINEA	SEDE TECN.	NOME DOC.	NUMERAZ.
Verificato e trasmesso	Data	Convalidato	Data

File: 1056S1-S01-PE-TSRT-03-00-E005-Piano Particolare\_rev.A

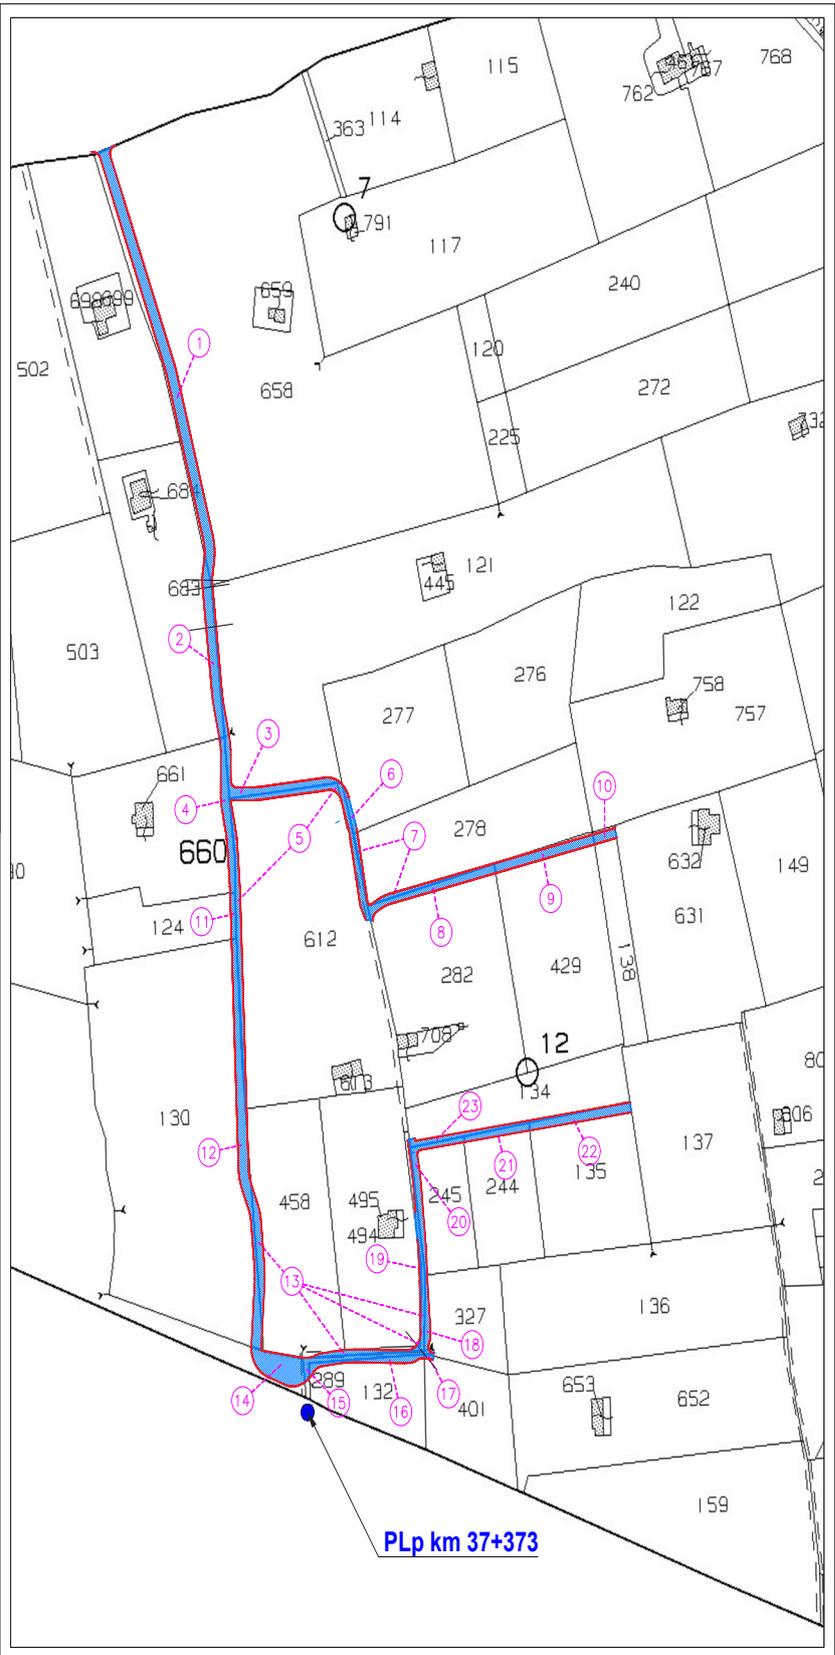

Legenda

- Ingombro viabilità di progetto
- Servitù